

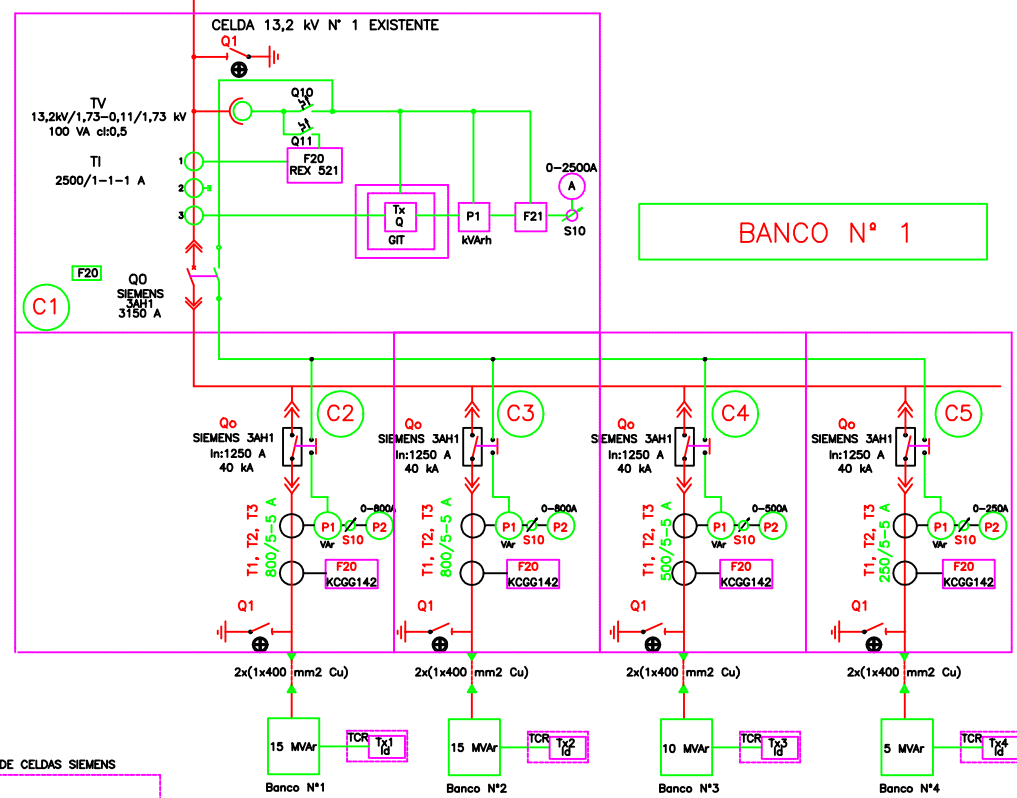


1° BANCO DE CAPACITORES

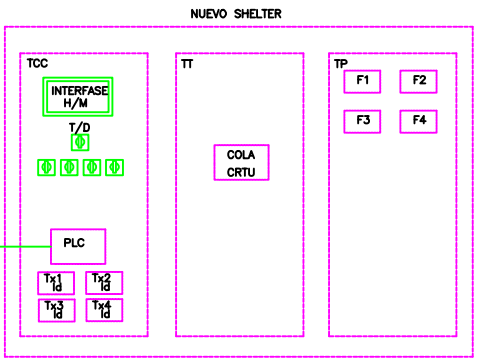


BANCO N° 1

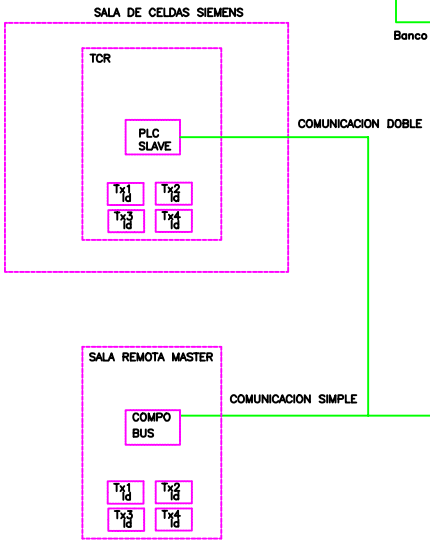


CONTROL DE LOS BANCOS

2° BANCO DE CAPACITORES

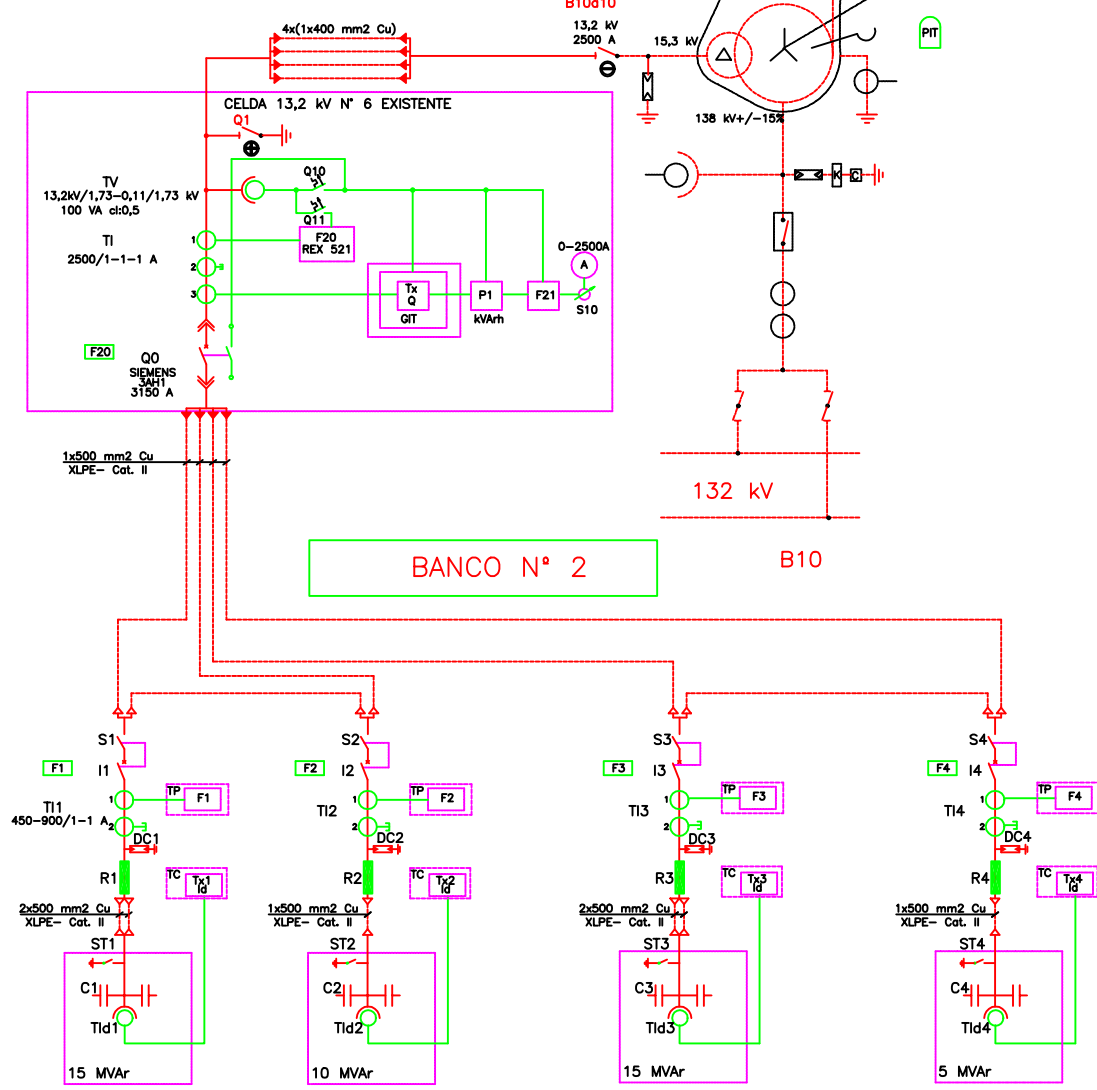

BANCO N° 2

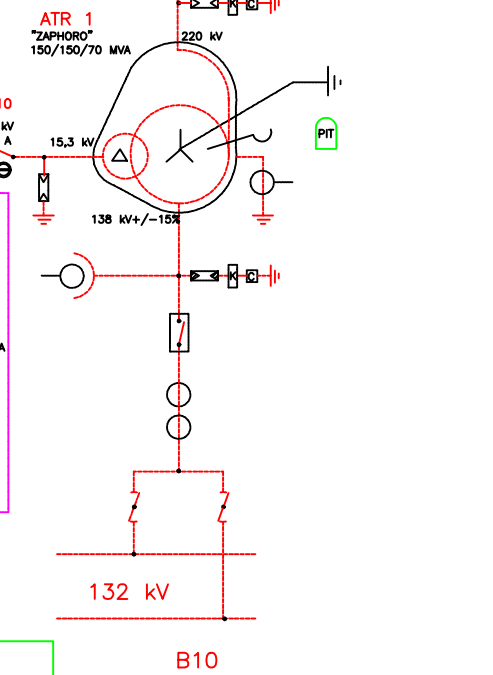

CONFORME A OBRA

1	CONFORME A OBRA	25/08/06	ByN	ByN		
0	PARA APROBACION	08/08/05	ByN	ByN		
REV.	DESCRIPCION	FECHA	PROYECTO	EJECUTO	REVISO	APROBO
LISTA DE REVISIONES						
COMITENTE:			DISTROCUYO S.A.			
OBRA:			E.T. SAN JUAN			
DIBUJO	ByN	05/08/05	ESQUEMA UNIFILAR COMPENSACION CAPACITIVA			
PROYECTO	ByN	05/08/05				
VB						
APROBO						
ByN Ingeniería		PLANO N°: SJ-C2-EU-00	ESCALAS : s/e	ARCHIVO N°: SJ-C2-EU-00.DWG	HOJA:01 DE:01	REV <1>