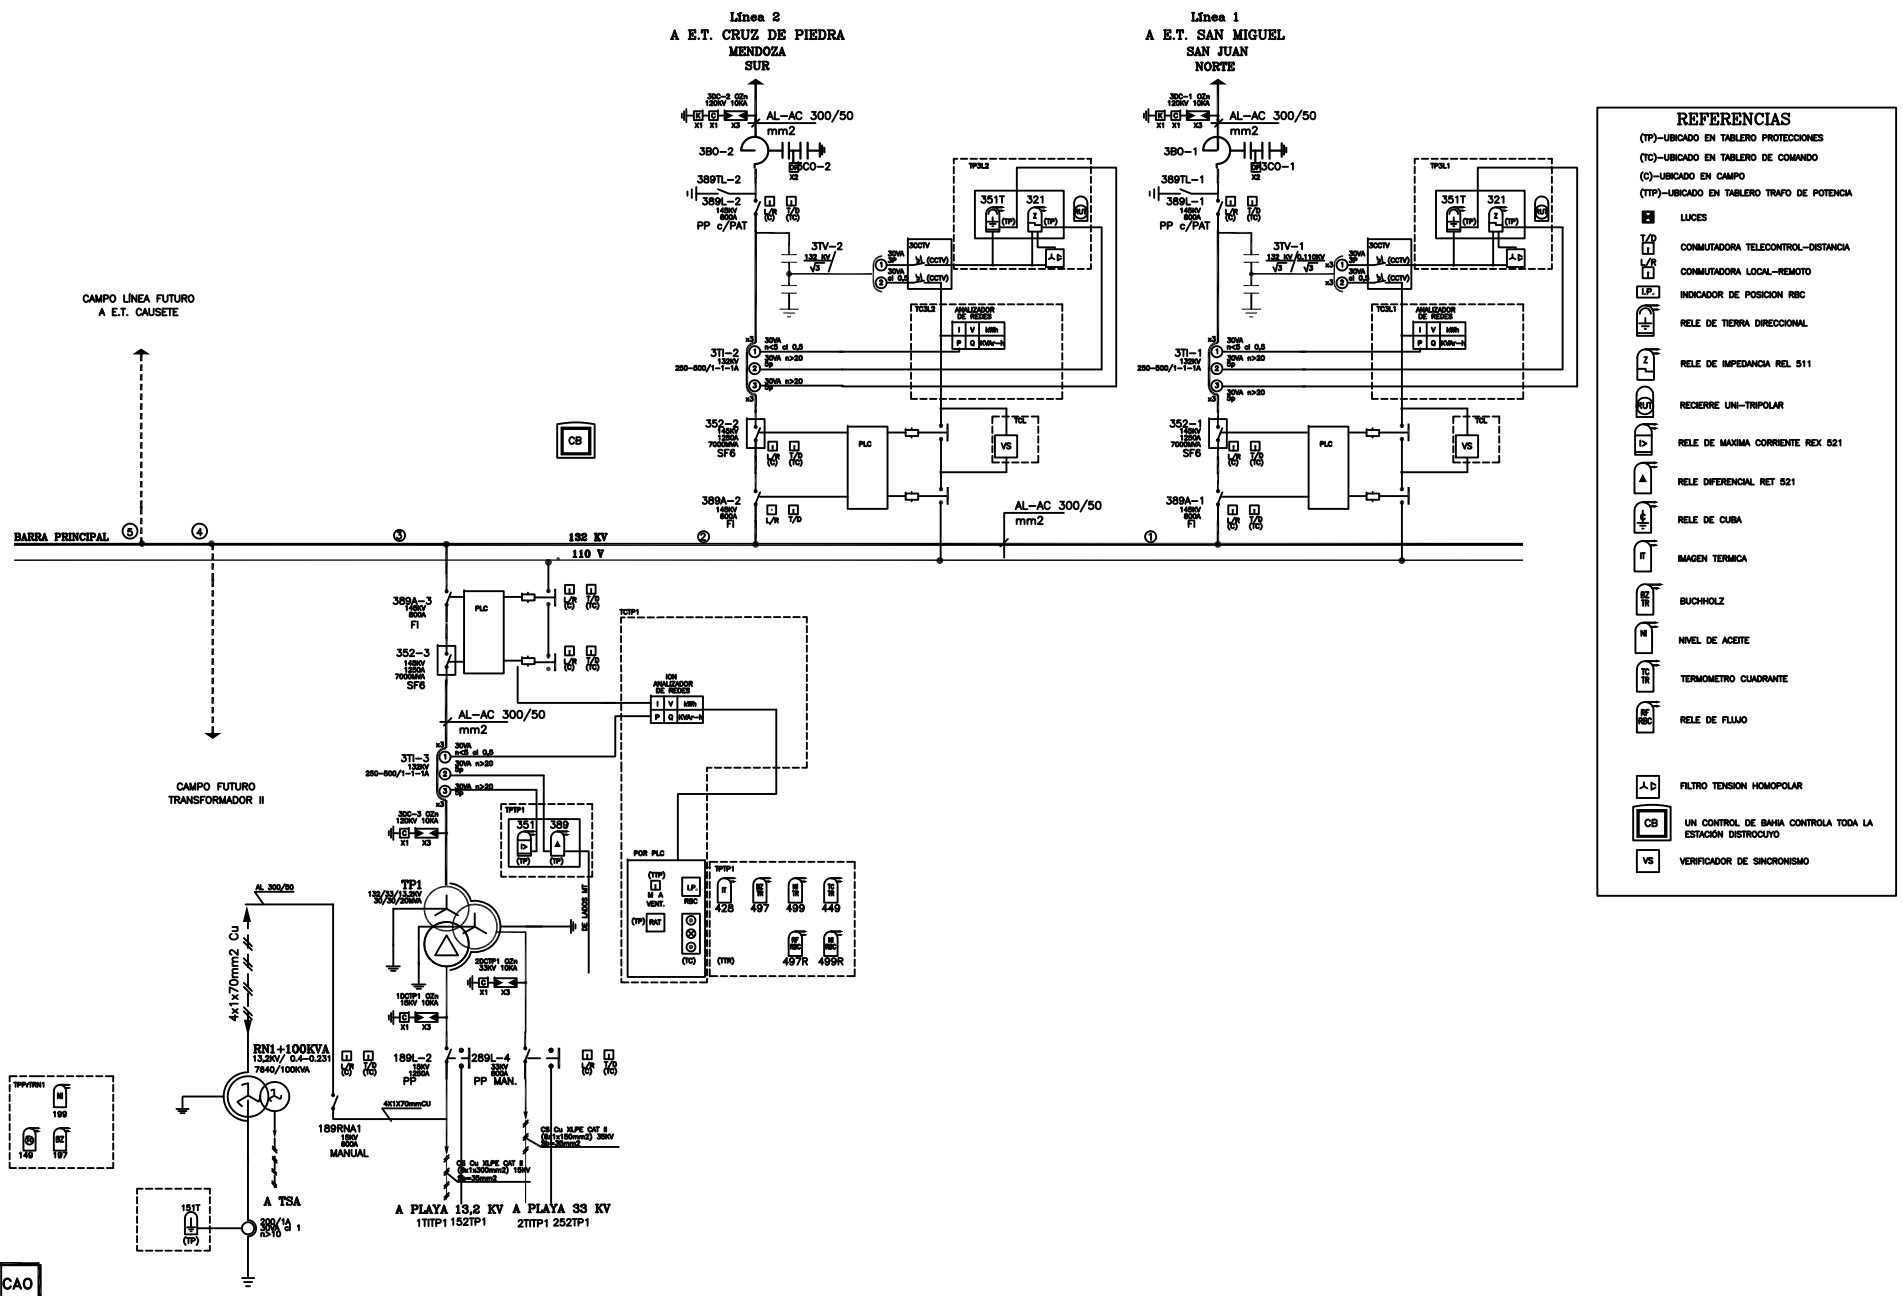

REV.	CAO

CAO	CONFORME A OBRA	17/03/08	M.E.N.
REV.	DESCRIPCION	FECHA	RESP.

Distrocuyo

E.T. : ESTACIÓN TRANSFORMADORA 132KV CAÑADA HONDA

OBRA: CAÑADA HONDA

FUNCION: ESQUEMA UNIFILAR 132 KV

PLANO N° CHO–EU–003

ARCHIVO CHO–EU–000

HOJA: 01

De: 02